

FASADE MOT NORD-ØST

FASADE MOT SØR-VEST

AS-BUILT


LOTHE BYGG AS
 SBN - INVEST AS
 NITBILLOJ, ROSKOVEN
 FASAD: SØR-VEST OG NORD-ØST



PER STENAR LOTHE
 BRIT, ØRMA

017

272839

2006-031

Giske arkitektkontor

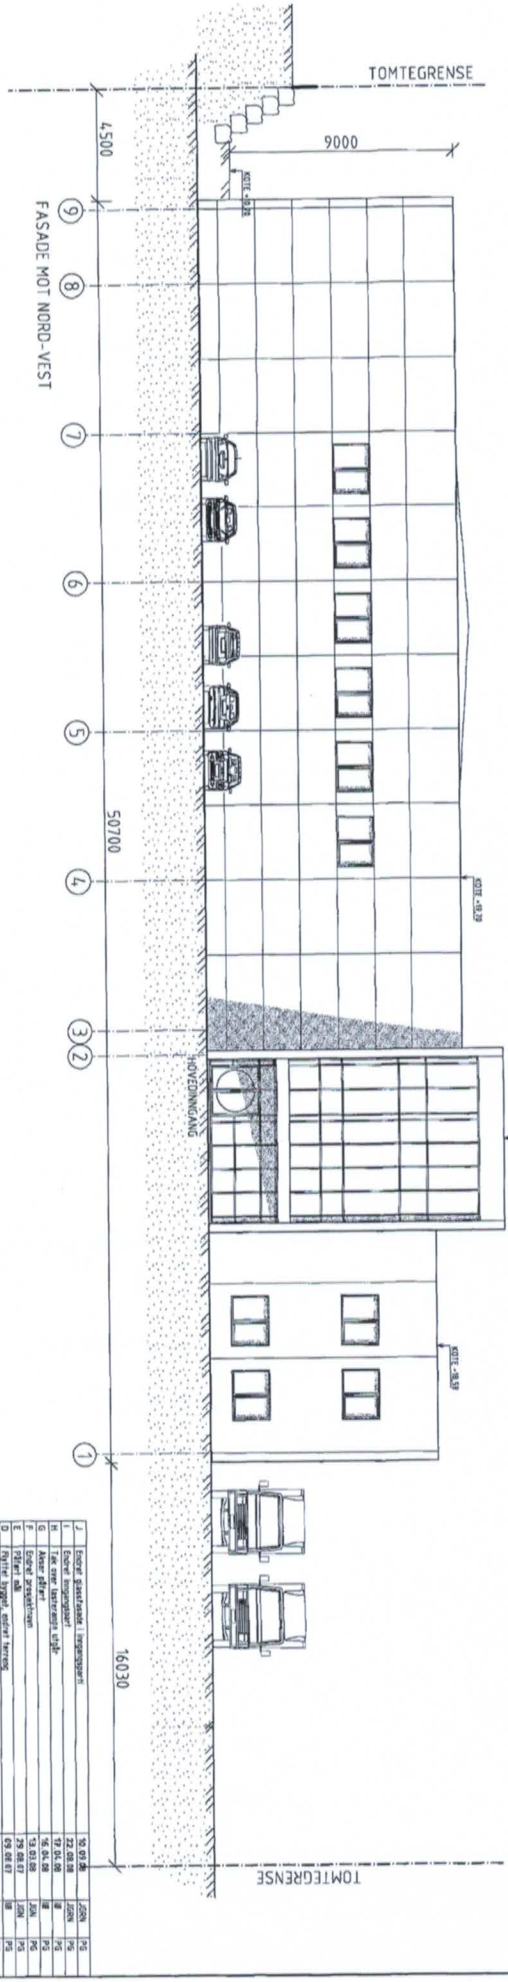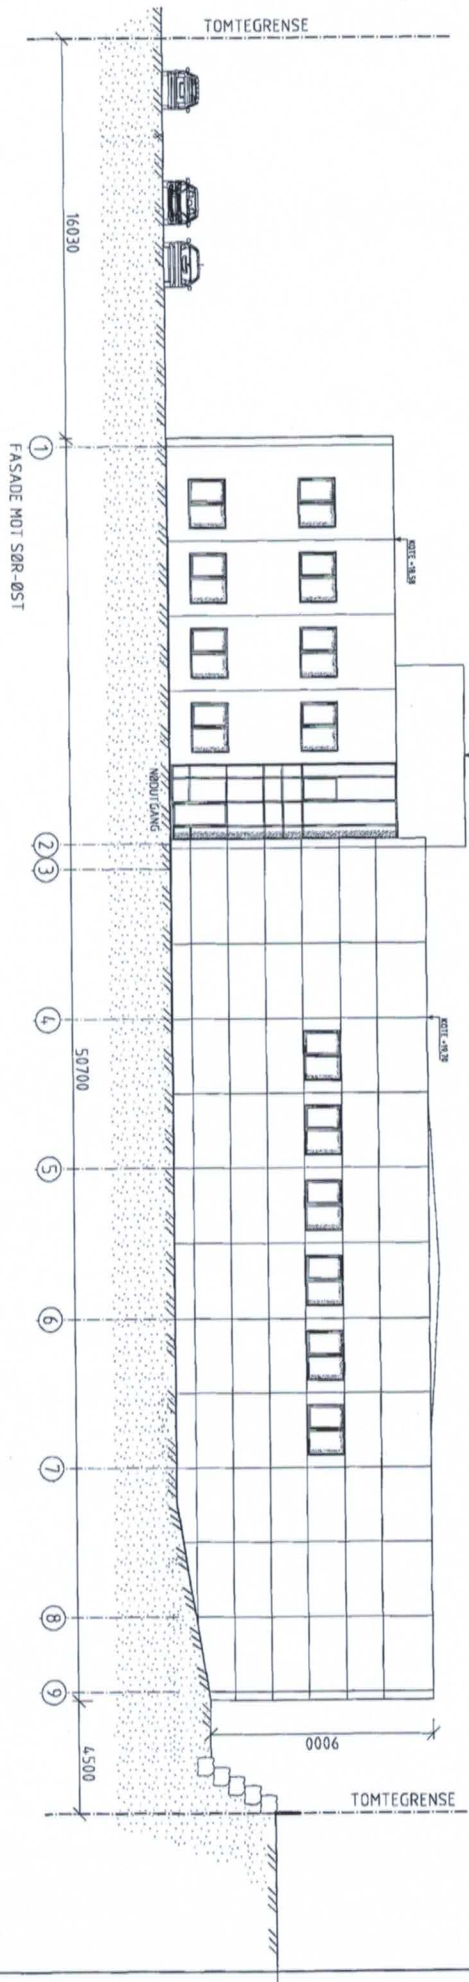

AS-BUILT

LOTHE BYGG A.S.

PER STENAR LOTHE
BRIT DIMA

SFN - INVEST AS
ANBYGG RISAUKA
FASADE SØR-ØST OG NORD-VEST

Areal som bygges

| | 1 etasje | 2 etasje | Samlet | Parkerings |
|----------------|---------------|--------------|---------------|-------------|
| Lager (0=8-0m) | 1739 | Apert | 1739 | 17,5 |
| Lager (0=4-0m) | 780 | | 780 | 8 |
| Toppromen | 33,7 | 33,7 | 67,4 | 2 |
| Teknisk rom | 80 | 80 | 80 | |
| Kontorer | | 657 | 657 | 16 |
| SAMLET | 2552,7 | 780,7 | 3333,4 | 43,5 |


Areal som brukes i max TU

| | 1 etasje | 2 etasje | Samlet | Parkerings |
|----------------|---------------|---------------|---------------|------------|
| Lager (0=8-0m) | 1739 | 1852 | 3498 | 35 |
| Lager (0=4-0m) | 780 | | 780 | 8 |
| Toppromen | 33,7 | 33,7 | 67,4 | 2 |
| Teknisk rom | 80 | 80 | 80 | |
| Kontorer | | 657 | 780 | 16 |
| SAMLET | 2552,7 | 2652,7 | 5185,4 | 61 |

TU-max 100%
Tomt = 5 421

TU-utregning = 5 185 x 100 : 5421 = 96,65 %

AS-BUILT

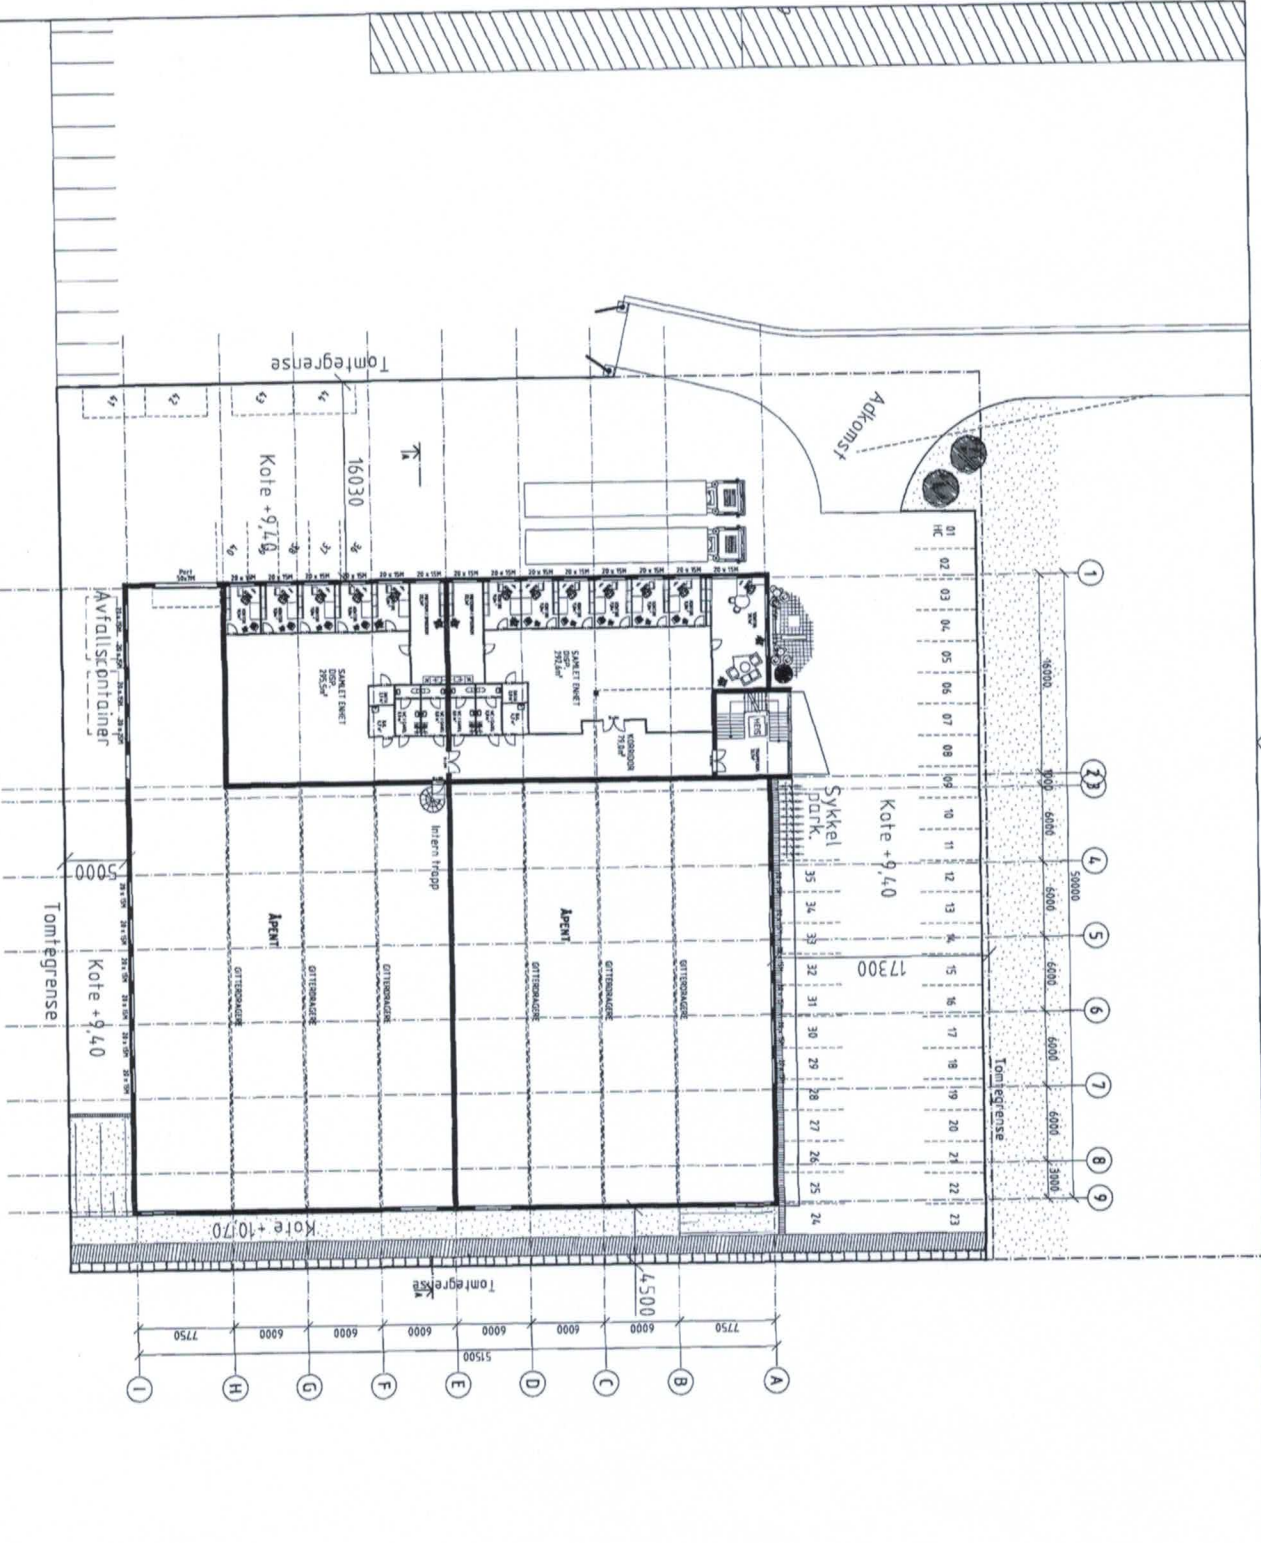

PLAN 2. ETASJE

LOTHE BYGG AS

SFN - INVEST AS
RIVBYGD NISAYAKA
PLAN 2. ETASJE

Giske arkitektkontor


Areal som bygges

| 1. etasje | 2. etasje | Samlet | Parkering |
|----------------|---------------|--------------|---------------|
| Lager (0-8.0m) | Apert | 1739 | 175 |
| Lager (0-4.0m) | | 780 | 8 |
| Transportrom | | 33,7 | 67,4 |
| Teleskoptrom | | 80 | 80 |
| Kontorer | | 657 | 657 |
| SAMLET | 2352,7 | 780,7 | 3333,4 |
| | | | 43,5 |

Areal som brukes i max TV

| | 1. etasje | 2. etasje | Samlet | Parkering |
|----------------|---------------|---------------|---------------|-----------|
| Lager (0-8.0m) | 1739 | 1832 | 3488 | 35 |
| Lager (0-4.0m) | 780 | | 780 | 8 |
| Transportrom | 33,7 | 33,7 | 67,4 | 2 |
| Teleskoptrom | | 80 | 80 | |
| Kontorer | | 657 | 780 | 16 |
| SAMLET | 2352,7 | 2632,7 | 5185,4 | 61 |

TV-max 100 %
Tomt = 5 421

TV-utregning = 5 185 x 100 : 5421 = 96,65 %


AS-BUILT

LOTHE BYGG AS

SRV - INVEST AS
RUSTVED ANSAPNA
PLAN 1. ETASJE

Gislike arkitektkontor
712539
2005-031

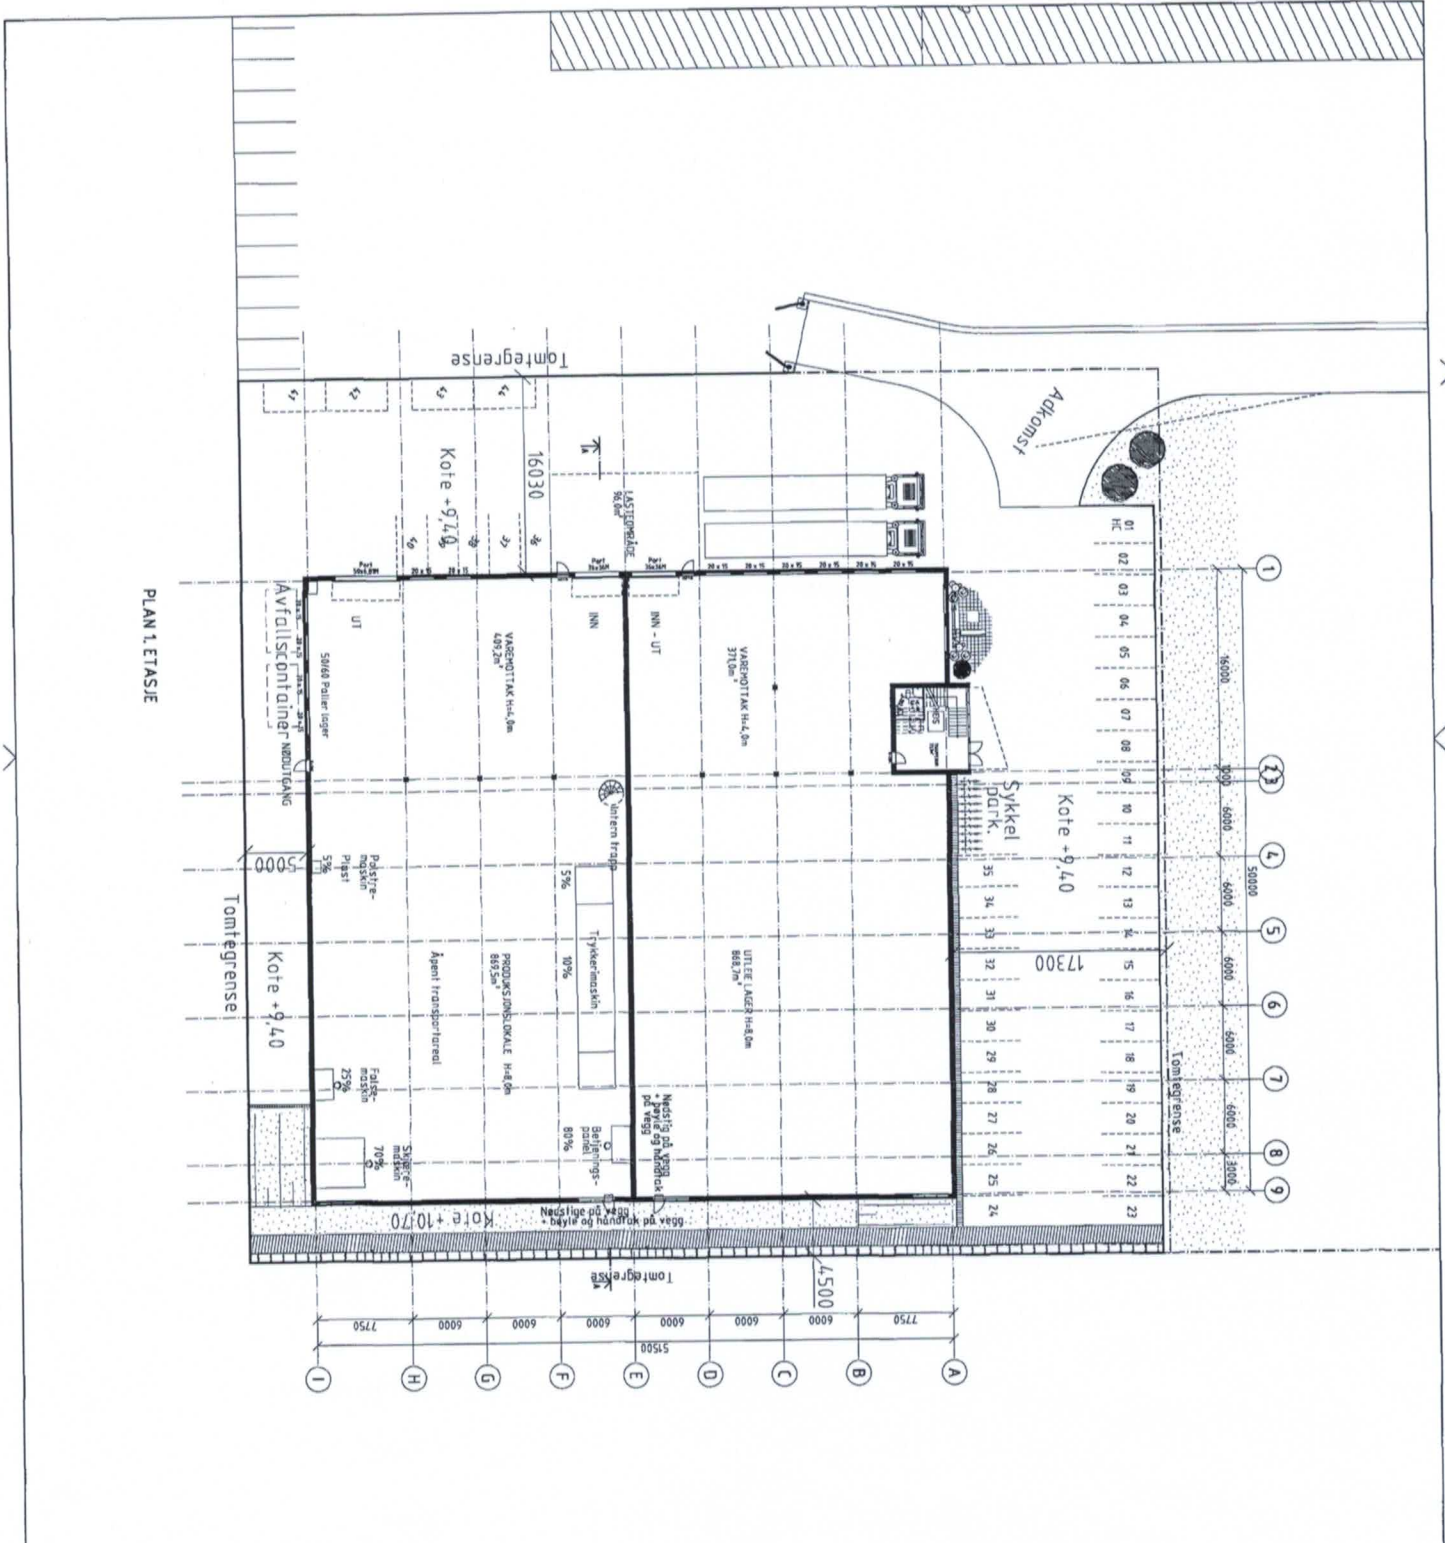

PLAN 1. ETASJE

